



+ y=-64000

MAPPENDARSTELLUNG und AUFNAHMEPLAN




Hochmair & Partner ZT-GmbH
Salzachtal Bundesstraße 13
5700 Zell am See
Telefon +43(0)6542/73686
geometer@hochmair.co.at

Kat.Gemeinde : Mittersill Schloß 57013
Gerichtsbezirk : Zell am See
Grundstück Nr.: 522/2
Vermessen am : 16.12.2015
Messungsanschl.: GPS-Netz

Maßstab: 1:500
GZ: 13681-01/15


KAD 13681_01_Kanndl.dwg

Kontr.: Jul

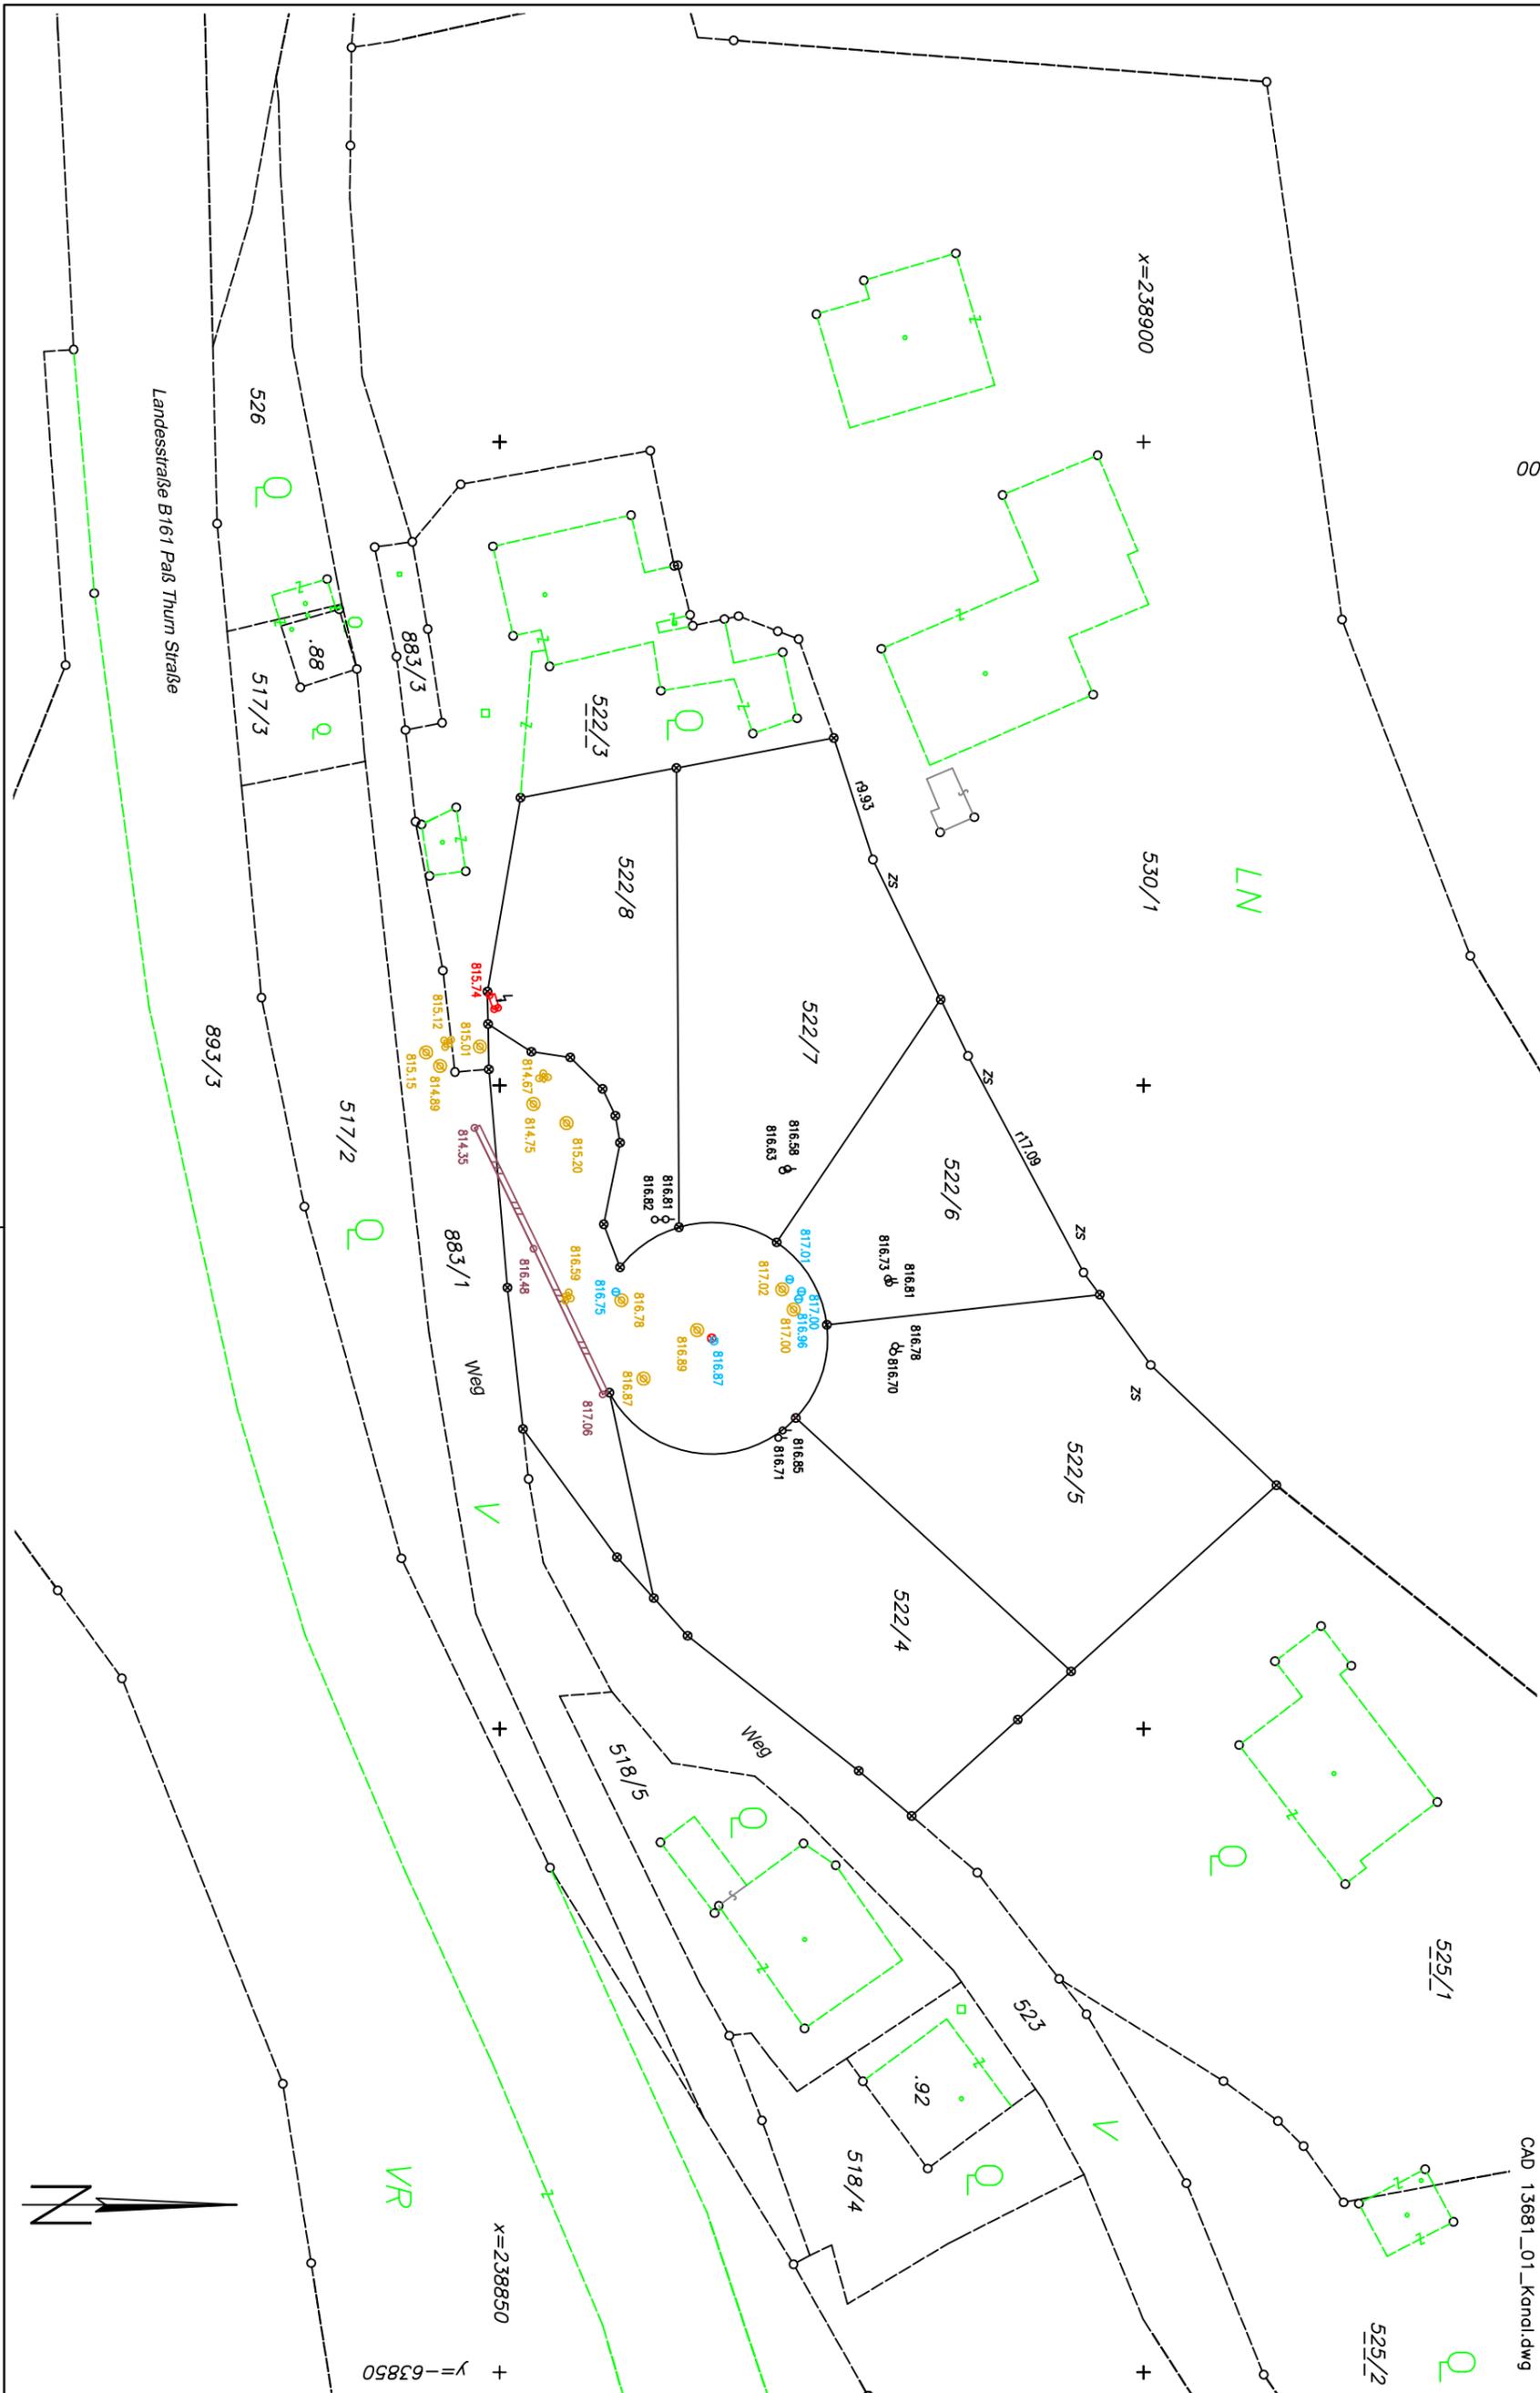

+ x=238850
+ y=-63850


Landesstraße B161 Paß Thurn Straße

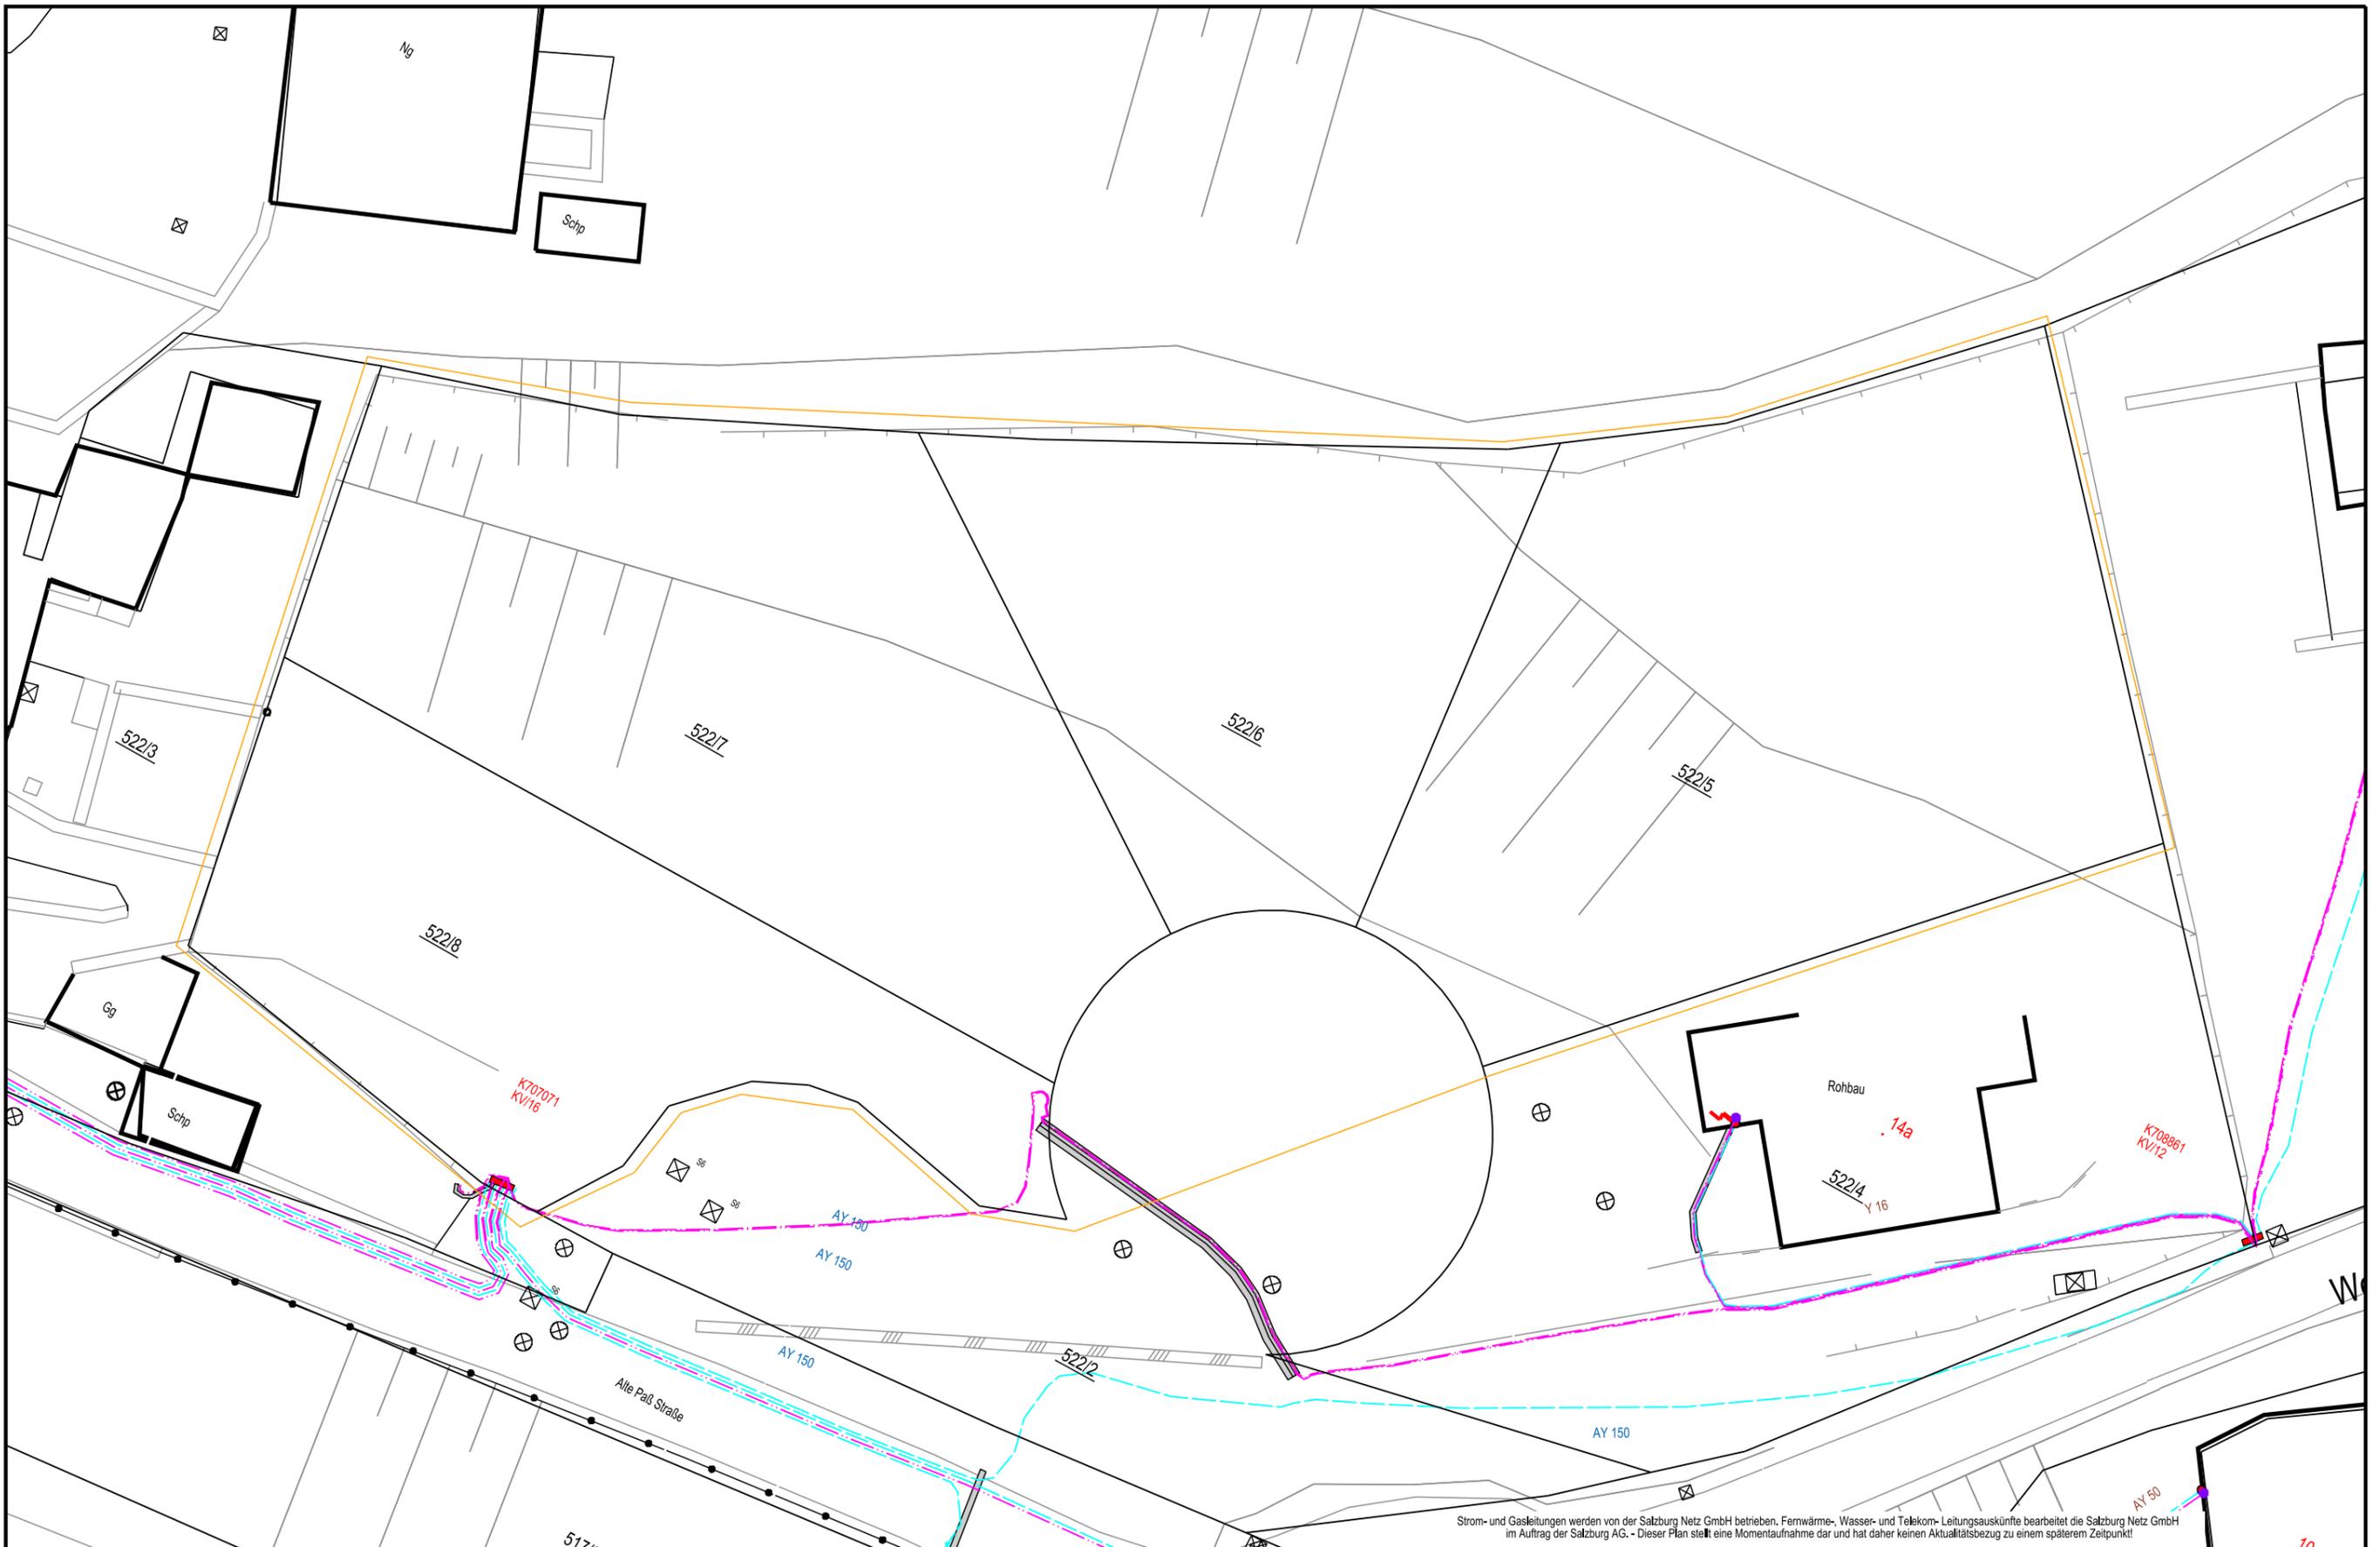

Strom- und Gasleitungen werden von der Salzburg Netz GmbH betrieben. Fernwärme-, Wasser- und Telekom- Leitungsauskünfte bearbeitet die Salzburg Netz GmbH im Auftrag der Salzburg AG. - Dieser Plan stellt eine Momentaufnahme dar und hat daher keinen Aktualitätsbezug zu einem späterem Zeitpunkt!



geplottet	Übersicht	Mittersill - Alte Paß Straße 0123065: Planung - Bestandsplan	
Datum	12.10.2017		
Maßstab	M 1:250 <small>DIN A3</small>		

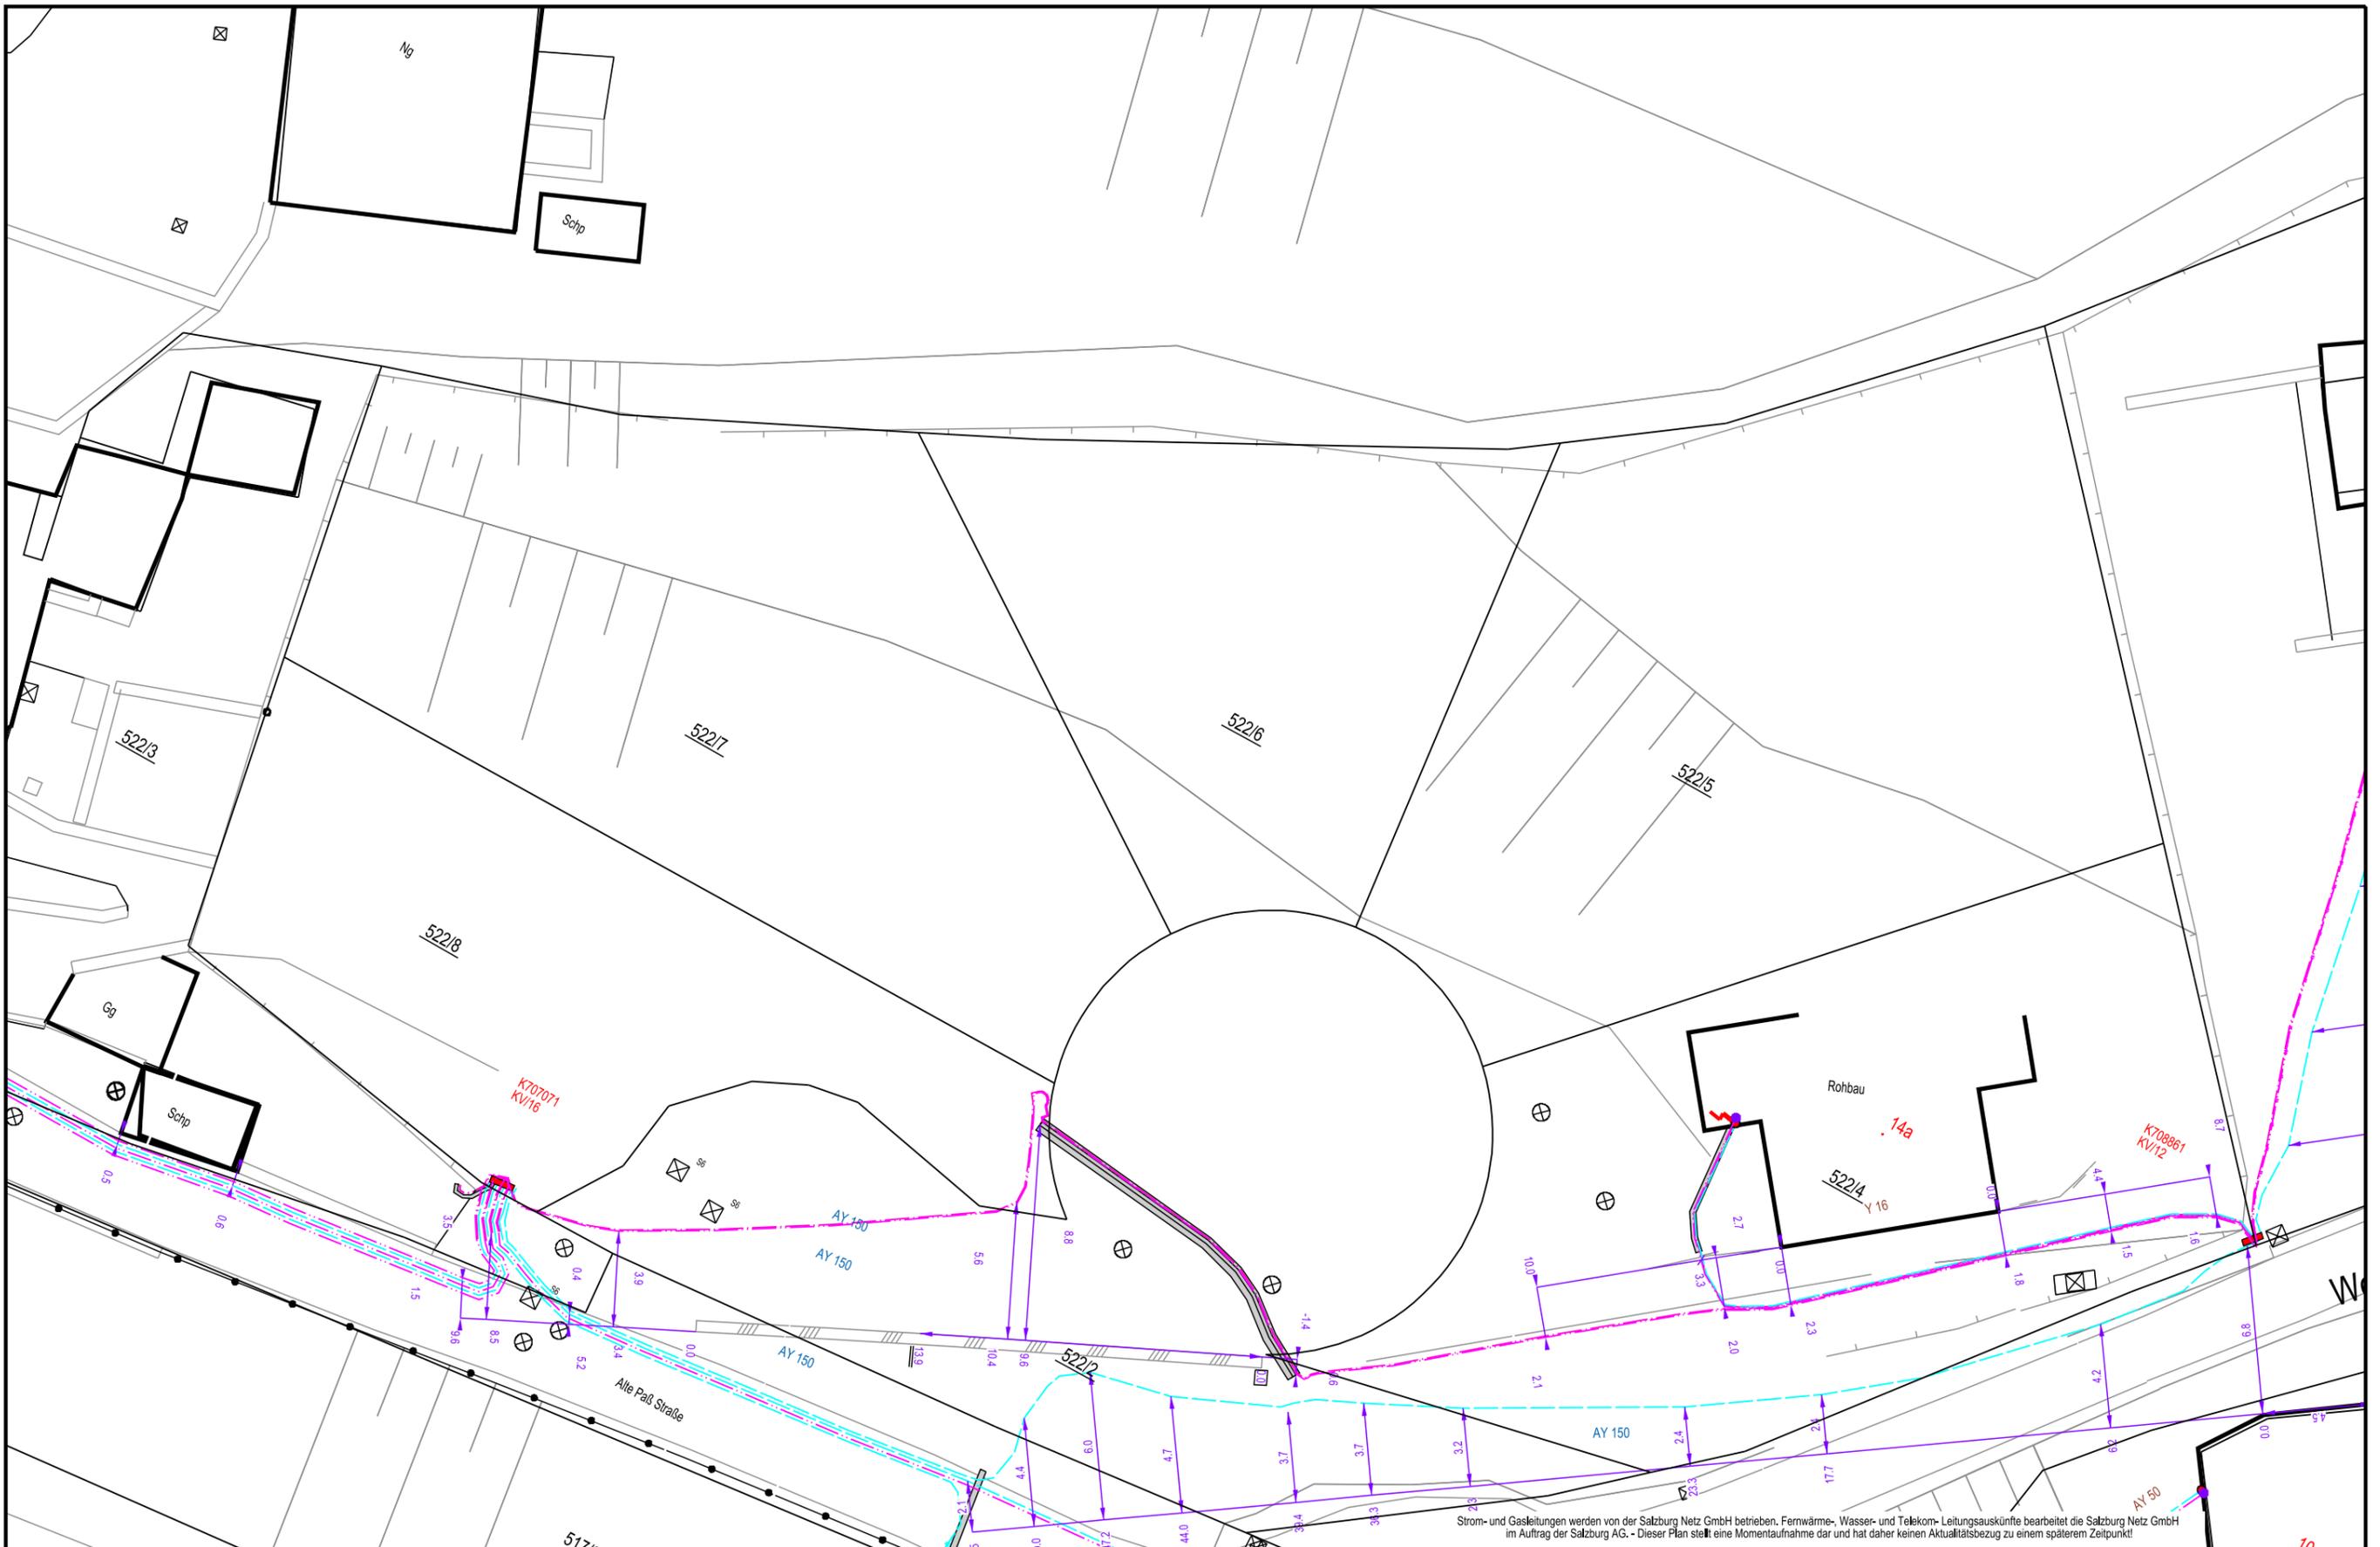

Strom- und Gasleitungen werden von der Salzburg Netz GmbH betrieben. Fernwärme-, Wasser- und Telekom- Leitungsauskünfte bearbeitet die Salzburg Netz GmbH im Auftrag der Salzburg AG. - Dieser Plan stellt eine Momentaufnahme dar und hat daher keinen Aktualitätsbezug zu einem späterem Zeitpunkt!



geplottet	Datenkabel u. Strom
Datum	12.10.2017
Maßstab	M 1:250 DIN A3

Mittersill - Alte Paß Straße
0123065: Planung - Bestandsplan



Strom	Objektklasse	Lage genau	Lage ungenau *	
1 kV Freileitung	ST NS-Freileitungsabschnitt			türkis
1 kV Kabel	ST NS-Kabelabschnitt			türkis
10 kV Freileitung (MSE4)	ST MS-Freileitungsabschnitt			grün
10 kV Kabel (MSE4)	ST MS-Kabelabschnitt			grün
30 kV Freileitung (MSE1)	ST MS-Freileitungsabschnitt			rot
30 kV Kabel (MSE1)	ST MS-Kabelabschnitt			rot
110 kV Freileitung (HSE3)	ST HS-Freileitungsabschnitt			orange
110 kV Kabel (HSE3)	ST HS-Kabelabschnitt			orange
HA-Kabel	ST NS-HA-Kabel			braun

Wasser		Lage genau	Lage ungenau *	
Wasserleitungsabschnitt	WA Leitungsabschnitt			blau

Gas		Lage genau	Lage ungenau *	
ND- Gasleitung bis 100 mbar				gelb/schwarz
ND- Gasleitung über 100 mbar - 1 bar				gelb/schwarz
MD- Gasleitung über 1 bar - 4 bar				gelb/schwarz
HD- Gasleitung über 4 bar				gelb/schwarz

4 druckabhängige Styles auch für AG-Leitungen

Fernwärme		Lage genau	Lage ungenau *	
Fernwärmekanal	FW Kanal (FW Anlagen)		keine	hellbraun
Dampfleitung (Pos. Reserve)	FW Rohrleitungsabschnitt			orange
Kondensatleitung (Pos. Kond.)	FW Rohrleitungsabschnitt			grün
WW-Rücklauf (Pos. RL)	FW Rohrleitungsabschnitt			dunkelblau
WW-Vorlauf (Pos. VL)	FW Rohrleitungsabschnitt			magenta
Pumpleitung (Pos. Reserve)	FW Rohrleitungsabschnitt			hellblau

Telekom		Lage genau	Lage ungenau *	
LWL-Leitungsabschnitt (Erdkabel)	ST FM-LWL-Leitungsabschnitt			magenta
LWL-Leitungsabschnitt (Freileitung)	ST FM-LWL-Leitungsabschnitt			magenta
FM-Leitungsabschnitt (Erdkabel)	ST FM-Leitungsabschnitt			magenta
FM-Leitungsabschnitt Freileitung)	ST FM-Leitungsabschnitt			magenta
KTV-Leitungsabschnitt (Erdkabel)	ST KTV-Leitungsabschnitt			magenta
KTV-Leitungsabschnitt (Erdkabel Privat)	ST KTV-Leitungsabschnitt			magenta
KTV-Leitungsabschnitt (Freileitung)	ST KTV-Leitungsabschnitt			magenta
STK-Leitungsabschnitt (Erdkabel)	ST STK-Leitungsabschnitt			magenta
STK-Leitungsabschnitt (Freileitung)	ST STK-Leitungsabschnitt			magenta
LWL- Leerrohr	ST FM-LWL-Leerrohr			magenta
Projekt Telekom (Ausgen. KTV-Ltg.)				magenta

Diverses		Lage genau	Lage ungenau *	
Fremdleitungen (immer Lage ungenau) **	Fremdleitung alle Sparten			dunkelbraun
Schutzrohr, Kabelschutzrohr				magenta
Kanal				grau
Leitungen/ Kabel außer Berieb für alle Sparten und Leitungen		gleiche Ausprägung, nur generell schwarz	gleiche Ausprägung, nur generell schwarz	schwarz
Markierung Leitungserfassung in Arbeit				grün
Markierung Fehlerhafte Erfassung				rot
Auskunftsbereich	Darstellung als Trasse oder Fläche		 	hellorange


* **WICHTIG !!! Bei Leitungen " Lage ungenau " sind immer Suchschlitze erforderlich**

** Fremdleitungen sind Leitungen, wo die Salzburg Netz GmbH **nicht** der Leitungsträger ist.

Aus diesem Grund ist hier **immer** beim zuständigen Leitungsträger um exakte Lagepläne anzufragen !

Die Salzburg Netz GmbH haftet hier nicht für die Lagerichtigkeit und die Aktualität der Leitungen auf den ausgegebenen Plänen !

Layerbeschreibung Salzburg Netz GmbH - DXF	
Layername	Inhalt
M_ST_HS_FREILEITUNGSABSCHNITT□	Hochspannung Freileitung
M_ST_HS_KABELABSCHNITT	Hochspannung Kabel
M_ST_HS_KABELTEXT_B	Hochspannung Kabel Texte
M_ST_MS_FREILEITUNGSABSCHNITT	Mittelspannung Freileitung
M_ST_MS_KABELABSCHNITT	Mittelspannung Kabel
M_ST_MS_KABELTEXT_B	Mittelspannung Kabel Texte
M_ST_NS_FREILEITUNGSABSCHNITT	Niederspannung Freileitung
M_ST_NS_HA_FREILEITUNG	Niederspannung Hausanschluss Freileitung
M_ST_NS_KABELABSCHNITT	Niederspannung Kabel
M_ST_NS_KABELTEXT_B	Niederspannung Kabel Texte
M_ST_NS_HA_KABEL	Niederspannung Hausanschlusskabel
M_ST_NS_HA_KABELTEXT_B	Niederspannung Hausanschlusskabel Texte
M_ST_STATION□	Strom (Station)
M_ST_KABELBESCHRIFTUNG	Sonstige Kabelbeschriftung
M_GAS_DECKUNG	Gasleitung (Deckung)
M_GAS_LA	Gasleitung
M_GAS_LA_TEXT	Gas Texte
GAS_SCHUTZROHR	Gas Schutzrohr
GT_ST_KTV_LEITUNGSABSCHNITT	Kabelfernsehen
GT_ST_KTV_HAUSANSCHLUSS	Kabelfernsehen Hausanschlussleitung
GT_ST_KTV_LTGS_TEXT_B	Kabelfernsehen Texte
GT_ST_FM_LWL_LA□	Lichtwellenleiter□
M_ST_FM_LWL_LEERROHR	Lichtwellenleiter Leerrohr
M_ST_FM_LWL_TEXT_B	Lichtwellenleiter Texte
M_ST_FM_LEITUNGSABSCHNITT	Fernmeldeleitungen
M_ST_FM_LTGS_TEXT_B	Fernmeldeleitungen Texte
M_WA_DECKUNG□	Wasserleitung (Deckung)
M_WA_LA	Wasserleitung
M_WA_SCHUTZROHR	Wasserleitung Schutzrohr
M_WA_LA_TEXT	Wasserleitungsbeschriftung
GT_ST_STK_LEITUNGSABSCHNITT	Steuerkabel
GT_ST_STK_LTGS_TEXT_B	Steuerkabel Texte
IT_FW_KANAL□	Fernwärmekanal
IT_FW_ROHRLEITUNGSABSCHNITT	Fernwärme
IT_FW_RLA_TEXT	Fernwärme Texte
M_ST_SO_SCHUTZROHR	Sonstiges Schutzrohr
GT_NAT_GEBAEUDEWAND	Gebäude
ST_BL_KABELABSCHNITT	Beleuchtung

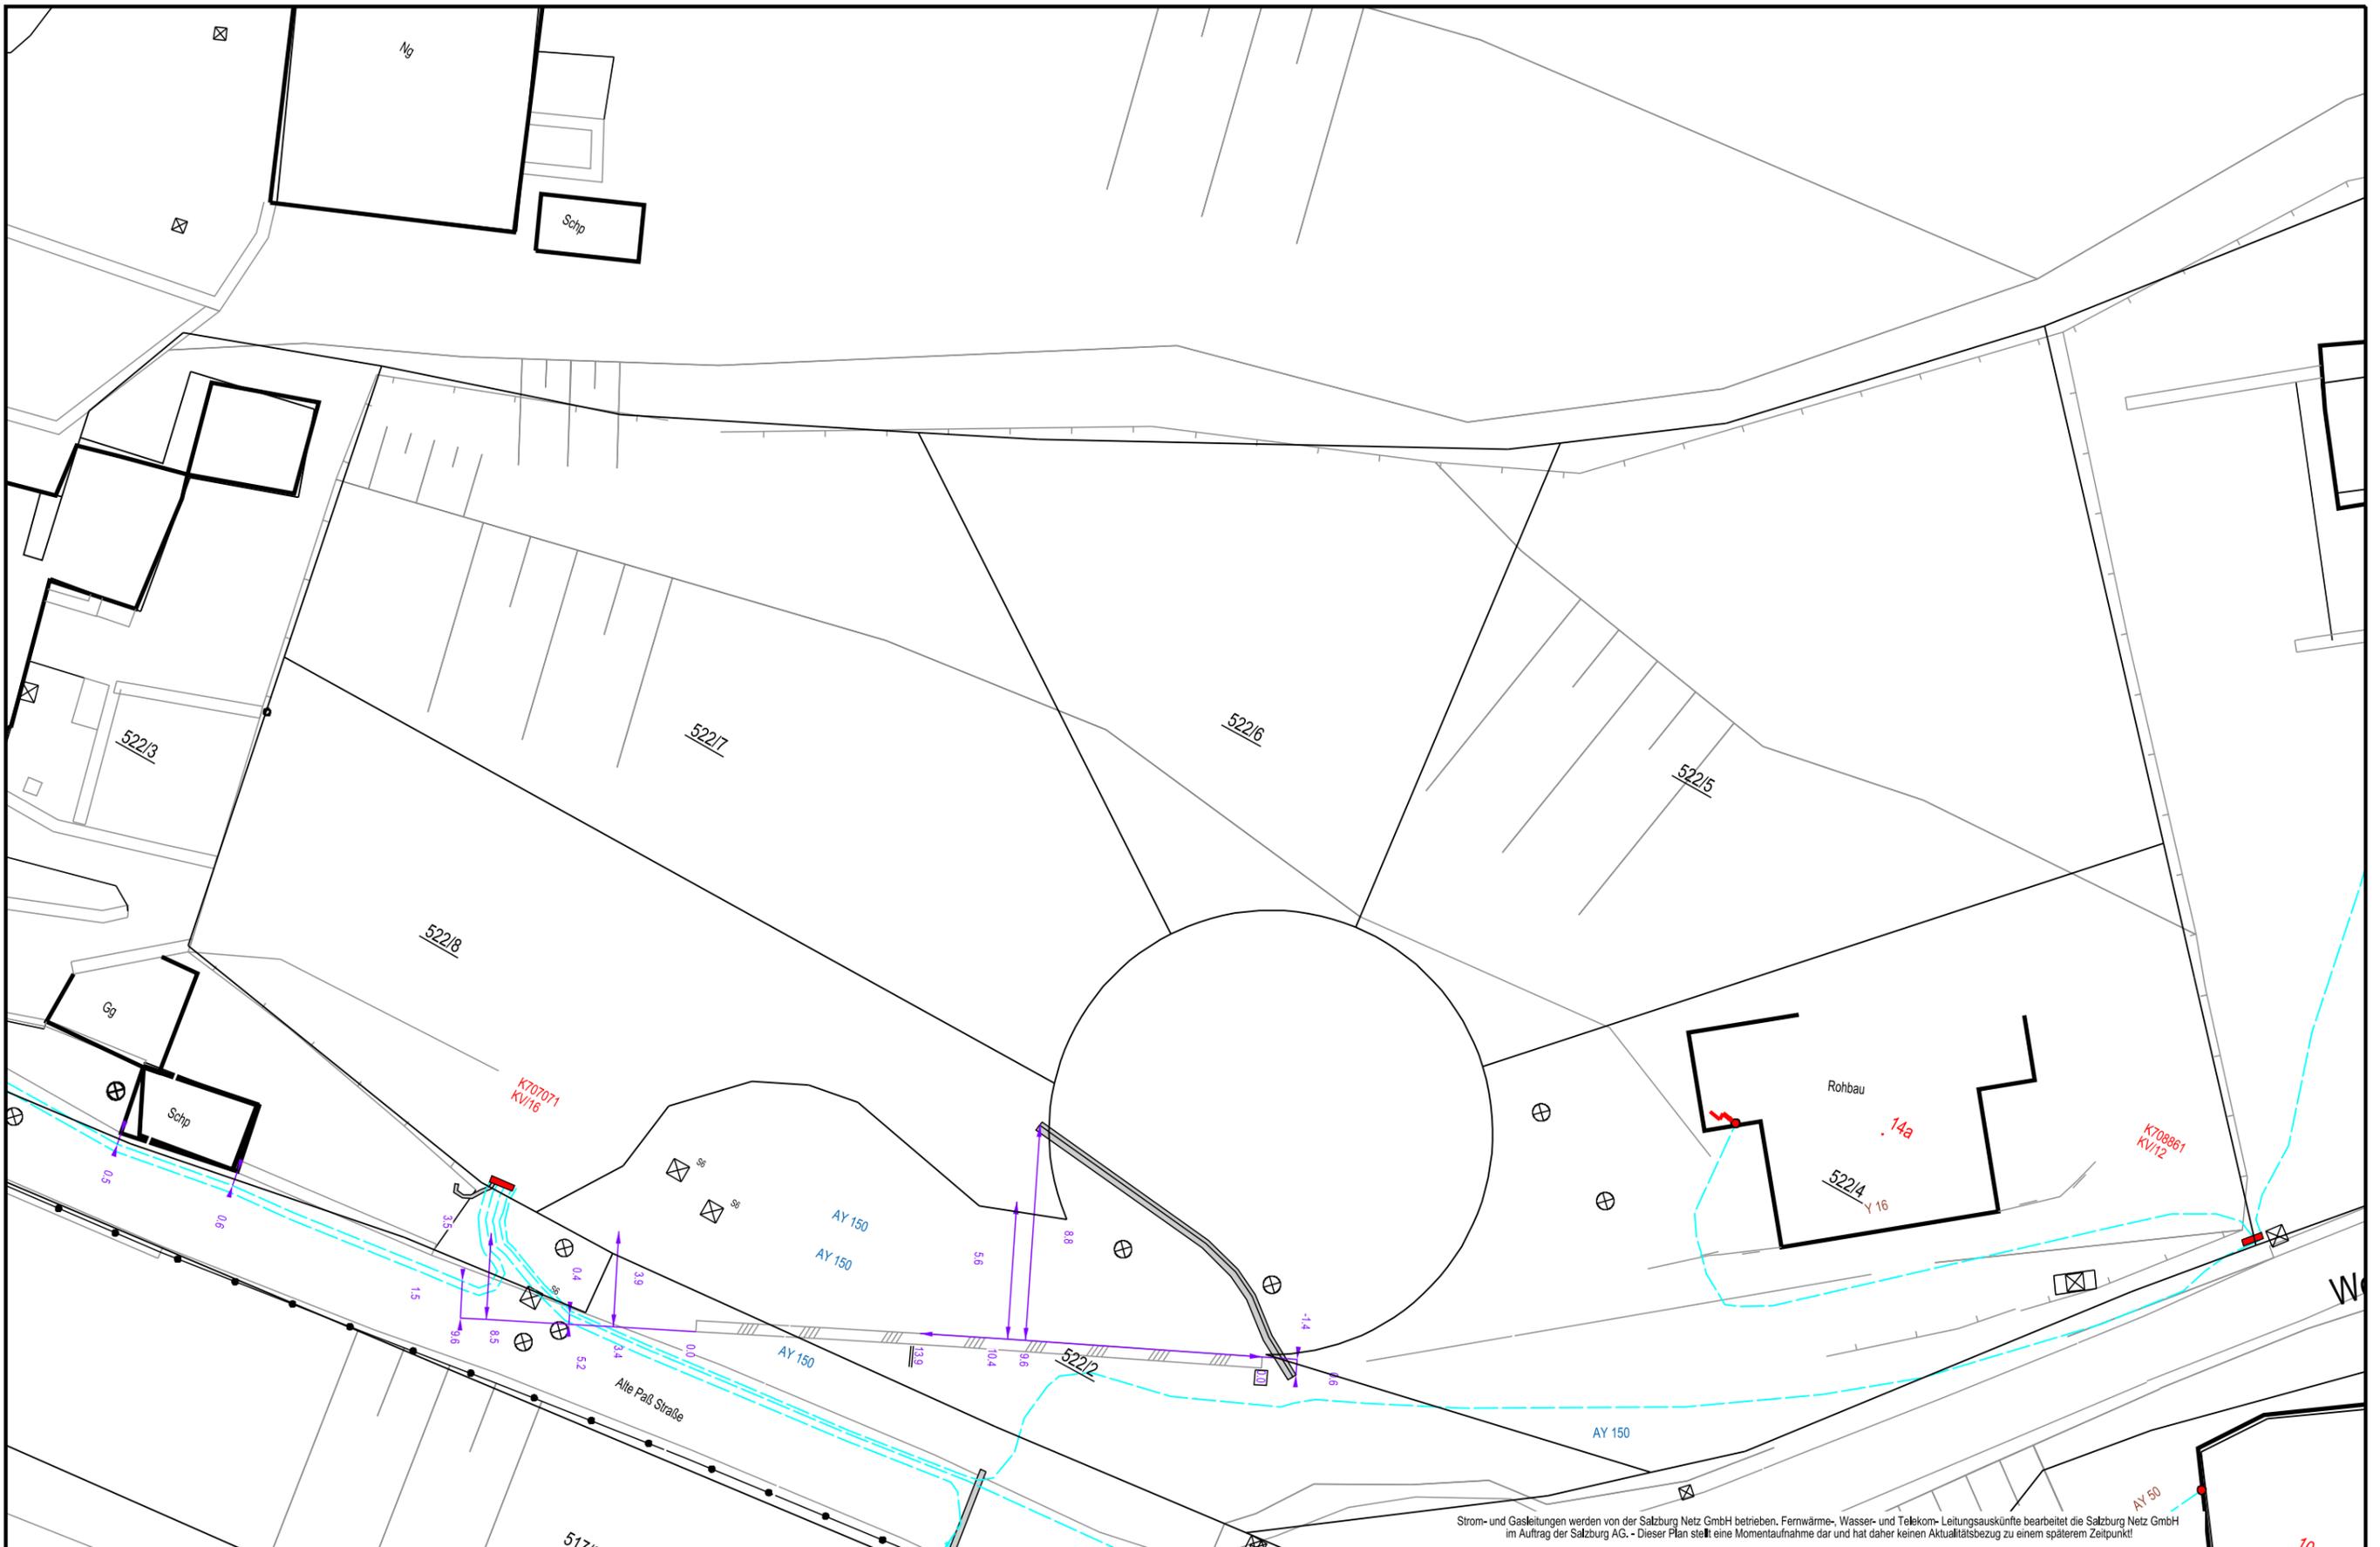

Strom- und Gasleitungen werden von der Salzburg Netz GmbH betrieben. Fernwärme-, Wasser- und Telekom- Leitungsauskünfte bearbeitet die Salzburg Netz GmbH im Auftrag der Salzburg AG. - Dieser Plan stellt eine Momentaufnahme dar und hat daher keinen Aktualitätsbezug zu einem späterem Zeitpunkt!

	geplottet	Strom	Mittersill - Alte Paß Straße 0123065: Planung - Bestandsplan	SALZBURGNETZ
	Datum	12.10.2017		
	Maßstab	M 1:250 <small>DIN A3</small>		

Nutzungsbestimmungen für analoge und digitale Auskunftsdaten der Salzburg AG

Urheberrecht, Weitergaberecht:

- 1) Sämtliche Urheber- bzw. Verwertungsrechte verbleiben bei der Salzburg AG und werden nicht beeinträchtigt.
- 2) Die übermittelten Auskunftsdaten dürfen ausschließlich für Planungszwecke und insbesondere nur im Rahmen des konkreten Anforderungsfalles verwendet werden. Für konkrete Bau- und Grabungsmaßnahmen siehe Punkt 11!
- 3) Die bereitgestellten Daten (Planunterlagen) bleiben Eigentum der Salzburg AG, jegliche Weitergabe der Daten (Planunterlagen) an Dritte (Ausnahme an der Planung Beteiligte) ist nicht gestattet.

Beschaffenheit des Nutzungsgegenstandes/Haftung

- 4) Eine Gewährleistung für eine bestimmte Eignung bzw. Vollständigkeit sowie für die Richtigkeit der weitergegebenen (Plan-) Daten wird seitens der Salzburg AG nicht übernommen.
- 5) Bei der Darstellung der Leitungsdaten handelt es sich teilweise um eine schematisierte Darstellungsform (gespreizte Trassendarstellung, Lageungenaue Darstellung), deshalb wird insbesondere für die Richtigkeit der dargestellten Leitungslagen keine Gewähr übernommen.
- 6) Mit der Verwendung dieser Daten bestätigt der Datennutzer unwiderruflich, dass ihm alle Sachinformationen zum Nutzungsgegenstand bekannt sind und jede Haftung und Gewährleistung seitens der Salzburg AG ausgeschlossen sind.
- 7) Der Gebrauch der Daten erfolgt ausdrücklich auf alleiniges Risiko des Datennutzers.
- 8) Das Risiko von Übermittlungsfehlern bei Leitungsbeauskunftungen via E-Mail (z.B. Verlust von Daten u.ä.) liegt zur Gänze beim Auskunftswerber.

Allgemeines:

- 9) Der Datennutzer nimmt zur Kenntnis, dass der gegenständliche Plan- bzw. Datenstand aufgrund von baulichen Veränderungen wie Neulegungen, Umbauten, Abtragungen, Bodenveränderungen, technischen Adaptierungen, usw. einer laufenden Änderung unterliegt und die übermittelten Daten daher nur eine Momentaufnahme darstellen. Der Aktualitätsbezug zu einem späteren Zeitpunkt ist somit nicht gegeben. Die Regel - Verlegungstiefen können in besonderen Fällen abweichen (z.B. Boden- und Niveauänderungen, Tieferlegungen wegen Unterfahrungen, usw.) bzw. können auch mehrere Einbauten in verschiedenen Tiefen liegen.
- 10) Ausdrücklich wird deshalb festgehalten, dass gegenständliche Daten für die Festlegung der genauen Kabel- bzw. Leitungslagen insbesondere mit Grabungsarbeiten im Nahbereich von Salzburg AG Leitungsanlagen nicht ausreichend sind.
- 11) Der Datennutzer ist unabhängig von der Einholung dieser Daten ausnahmslos verpflichtet, rechtzeitig (mind. 3 Tage) vor Inangriffnahme von konkreten Bau- oder Grabungsmaßnahmen entsprechende Leitungsauskünfte in Form einer schriftlich an das Geschäftsfeld Technische Services der Salzburg AG gerichteten [Grabungsmeldung](#) einzuholen. Weiters ist in diesem Zusammenhang ausdrücklich untersagt, auf Basis der im Zuge dieser Planbeauskunftung übermittelten Daten Auskünfte über die Salzburg AG-Leitungslagen an Dritte zu erteilen. Hierzu sind ausschließlich die zuständigen Salzburg AG-Dienststellen berechtigt.
- 12) Der Datennutzer nimmt zur Kenntnis, dass aus der Nichtbeachtung oben genannter Erkundigungspflicht (laut Pkt. 11) und des Datenweitergabeverbotes unter Umständen das Leben von Personen gefährdet und Sachen beschädigt werden können. Sollten in Verbindung damit Ansprüche gegen die Salzburg AG gerichtet werden, hat der Auskunftswerber die Salzburg AG schad- und klaglos zu halten.
- 13) Eine Planauskunftung von Leitungsdaten via Postweg oder E-Mail erfolgt ausschließlich nach vorangehender erfolgter Übermittlung dieses durch den Auskunftswerber unterfertigten Anforderungsformulars an die zuständige Auskunftsdienststelle der Salzburg AG.
- 14) Die Planauskunftung über Postweg oder E-Mail kann seitens der Salzburg AG in bestimmten Fällen ausgeschlossen werden.
- 15) Das Abgreifen von Maßen aus weitergegebenen analogen Unterlagen als auch digitalen Datenbeständen ist nicht zulässig, es gelten (falls vorhanden) die entsprechenden Maßangaben.

1

3

2

4



Erdkabeltrasse




Teilnehmertrasse



Erdkabeltrasse, abgeleitet aus Schemaplan-
daten – genaue Kabellage unbekannt



Erdkabeltrasse tot

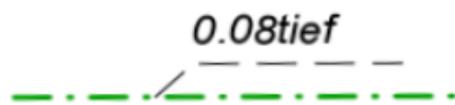

Erdkabeltrasse mit
Tiefenangabe (zB.: Trenchen)



Kabelmuffe



Schutzrohr



Kabelkanaltrasse
mit Breitenansicht



Kabelschacht



Abzweigkasten

Rohre und Rohrverbände zwischen den Kabelschächten und Abzweigkästen können unterschiedliche Verlegungstiefen auch untereinander über die gesamte verlegte Länge besitzen.



Wichtiger Hinweis: Es wird keinerlei Haftung bezüglich Datengenauigkeit und Rechtssicherheit übernommen!

Stand vom: 11.10.2017

Auftragsnummer: 53121650





Wichtiger Hinweis: Es wird keinerlei Haftung bezüglich Datengenauigkeit und Rechtssicherheit übernommen!

Stand vom: 11.10.2017

Auftragsnummer: 53121650






Wichtiger Hinweis: Es wird keinerlei Haftung bezüglich Datengenauigkeit und Rechtssicherheit übernommen!

Stand vom: 11.10.2017

Auftragsnummer: 53121650



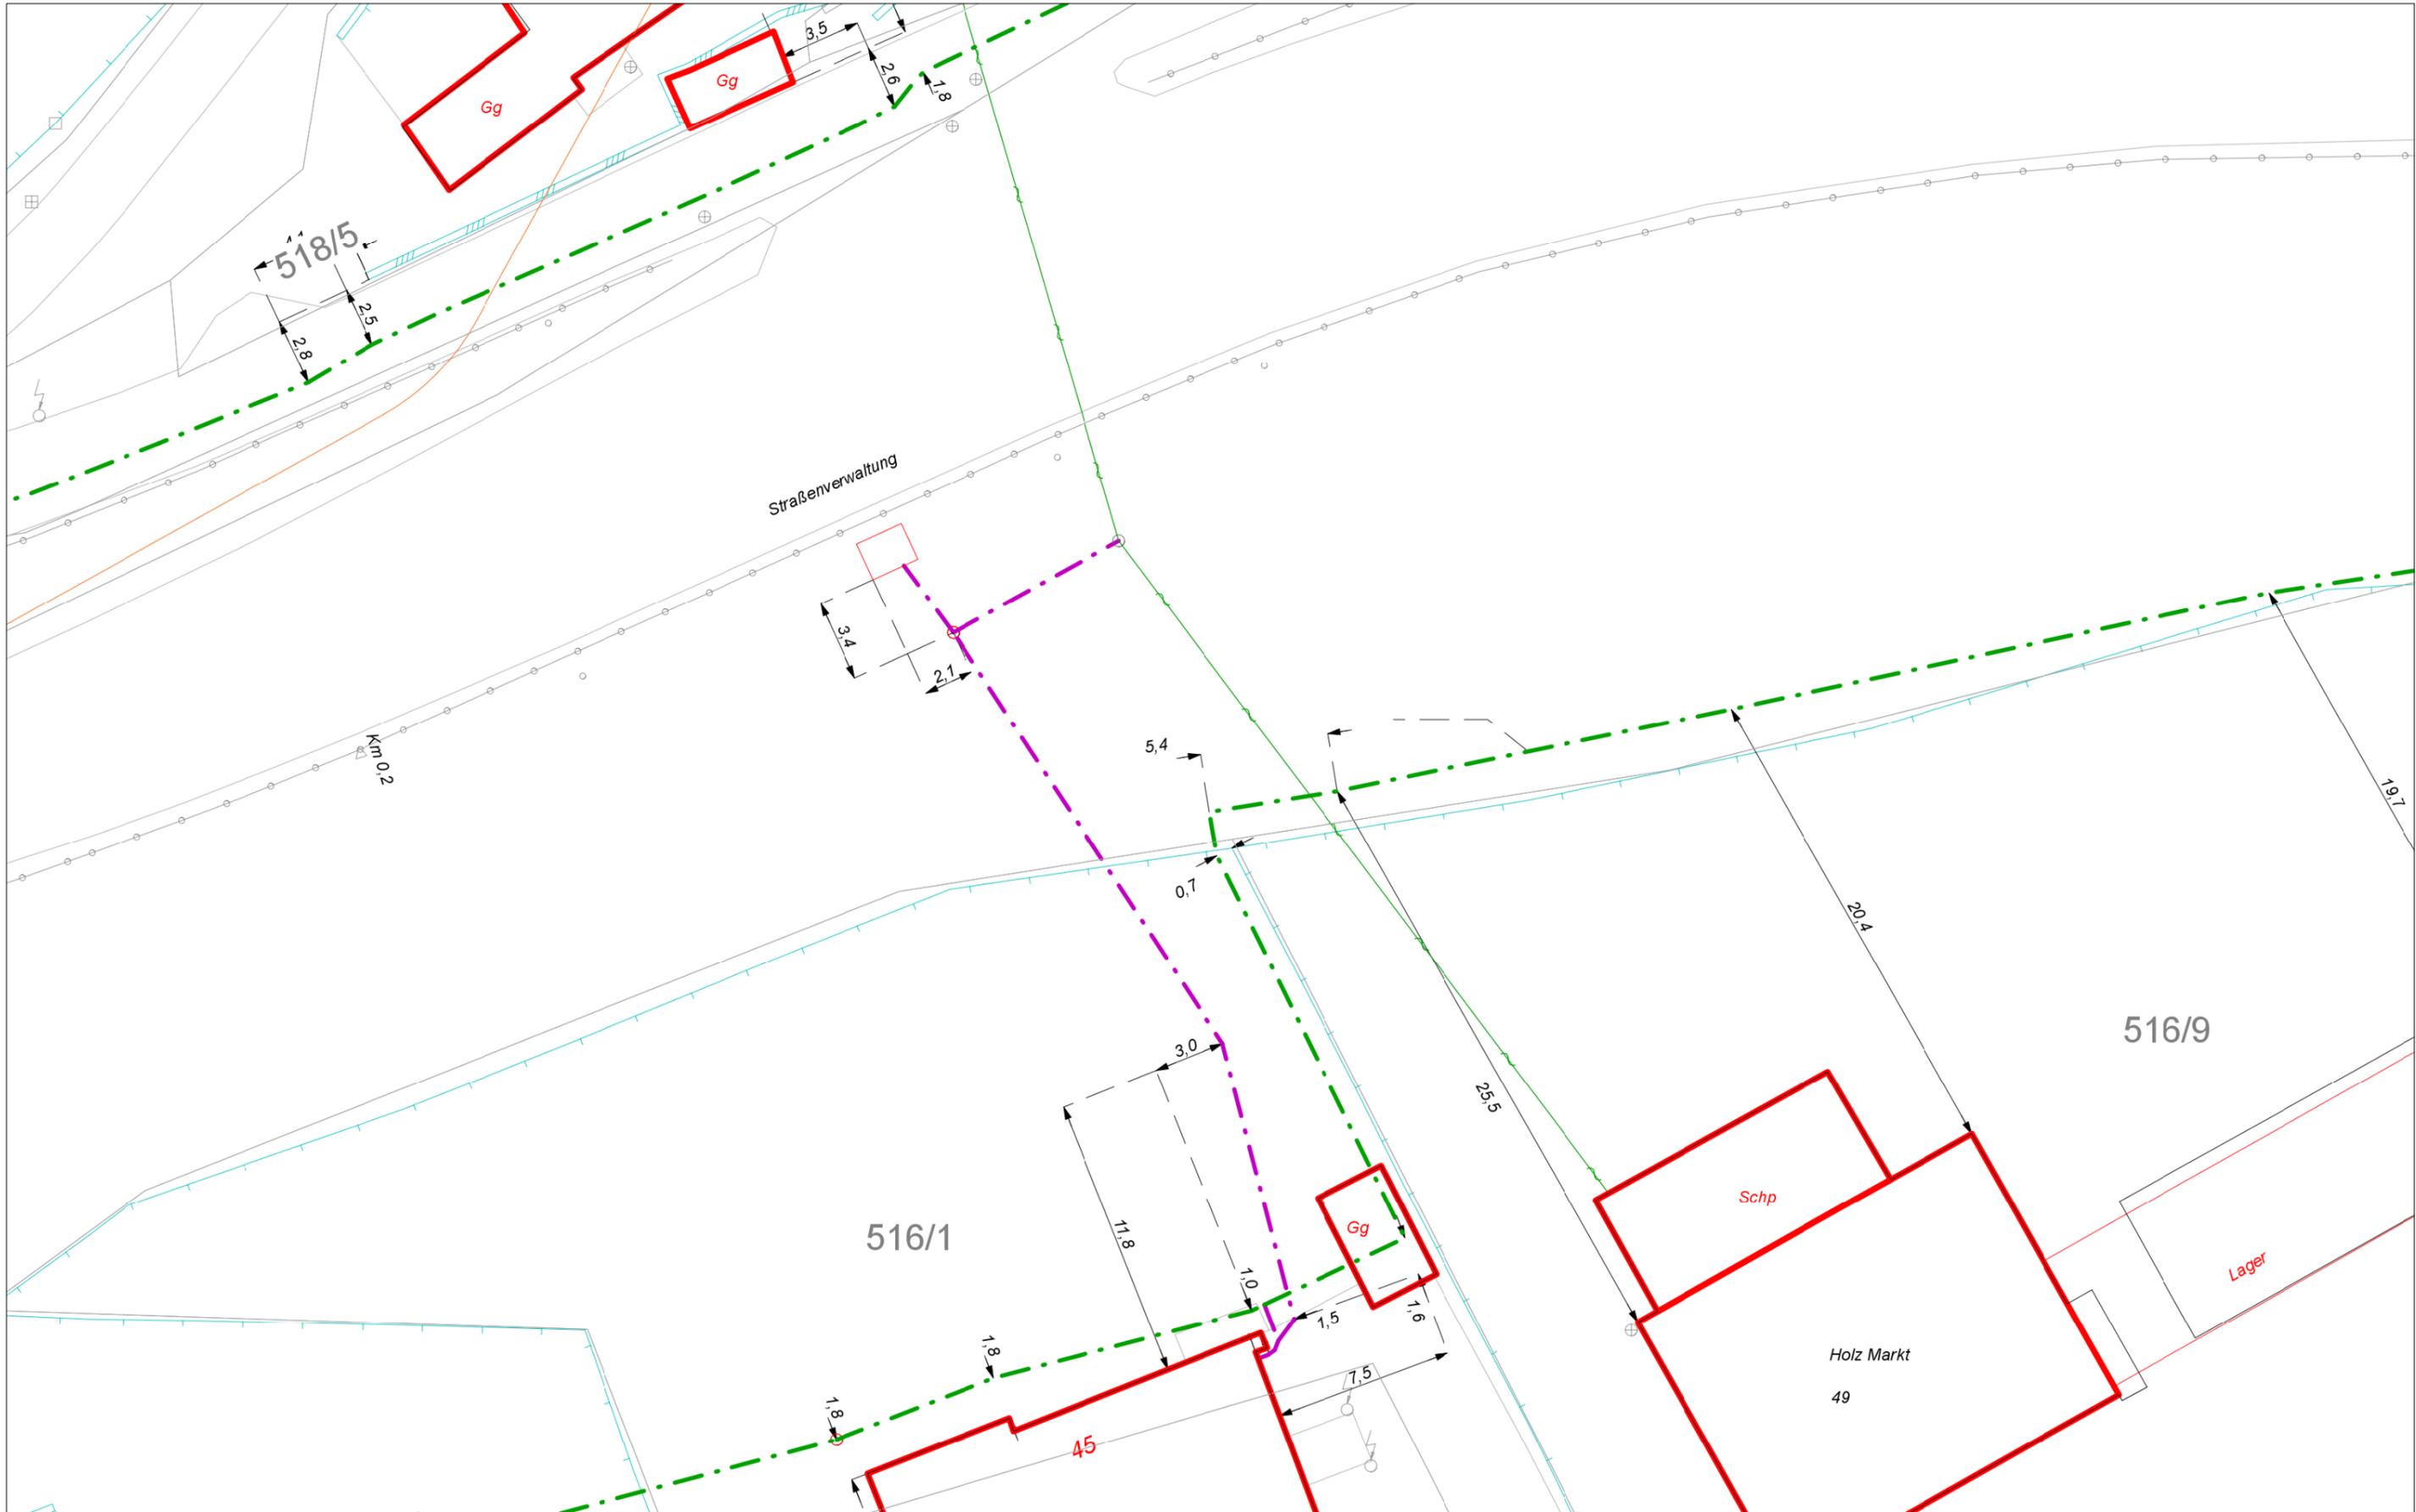

Wichtiger Hinweis: Es wird keinerlei Haftung bezüglich Datengenauigkeit und Rechtssicherheit übernommen!

Stand vom: 11.10.2017

Auftragsnummer: 53121650



BlattNr: 4/4